

■■■■

# Commune d' ECROSNES


■■■■

## TRAVAUX D'ASSAINISSEMENT DES EAUX USEES







Rue de la Harpe  
Rue de l'Ocre


■■■■

### PLAN DE RECOLEMENT

	<b>Plan :</b>	<b>DATES</b>	<b>MODIFICATIONS</b>
	<b>n° 1/2</b>	07/07/2014	
	<b>Echelle :</b>		
	1/250e		
<b>CANALISATIONS GENIE CIVIL</b>	Dessiné par : A.J.		L. Avenue du Chêne Vert 35653 LE RHEU Cedex Tel : 02 99 14 81 44 e-mail : dessins@sarcoest.fr
	Affaire n° : 22/214		

#### Légende Assainissement des Eaux Usées

<table border="1"> <tr><td>Ru 00</td></tr> <tr><td>T: 00.00</td></tr> <tr><td>Fe: 00.00</td></tr> <tr><td>Pr: 00.00</td></tr> </table>	Ru 00	T: 00.00	Fe: 00.00	Pr: 00.00	Numéro du regard Tampon Fil d'Eau Profondeur
Ru 00					
T: 00.00					
Fe: 00.00					
Pr: 00.00					
<table border="1"> <tr><td>Bu 00</td></tr> <tr><td>P: 0.00</td></tr> <tr><td>L: 0.00</td></tr> <tr><td>Y: 0.00</td></tr> </table>	Bu 00	P: 0.00	L: 0.00	Y: 0.00	Numéro du Branchement Profondeur Longueur Distance Culotte/regard aval
Bu 00					
P: 0.00					
L: 0.00					
Y: 0.00					
	Regard de visite				
	Boîte de Branchement				
	Canalisation posée				
	Canalisation existante				
	Poste de Refoulement				
	Canalisation de Refoulement				

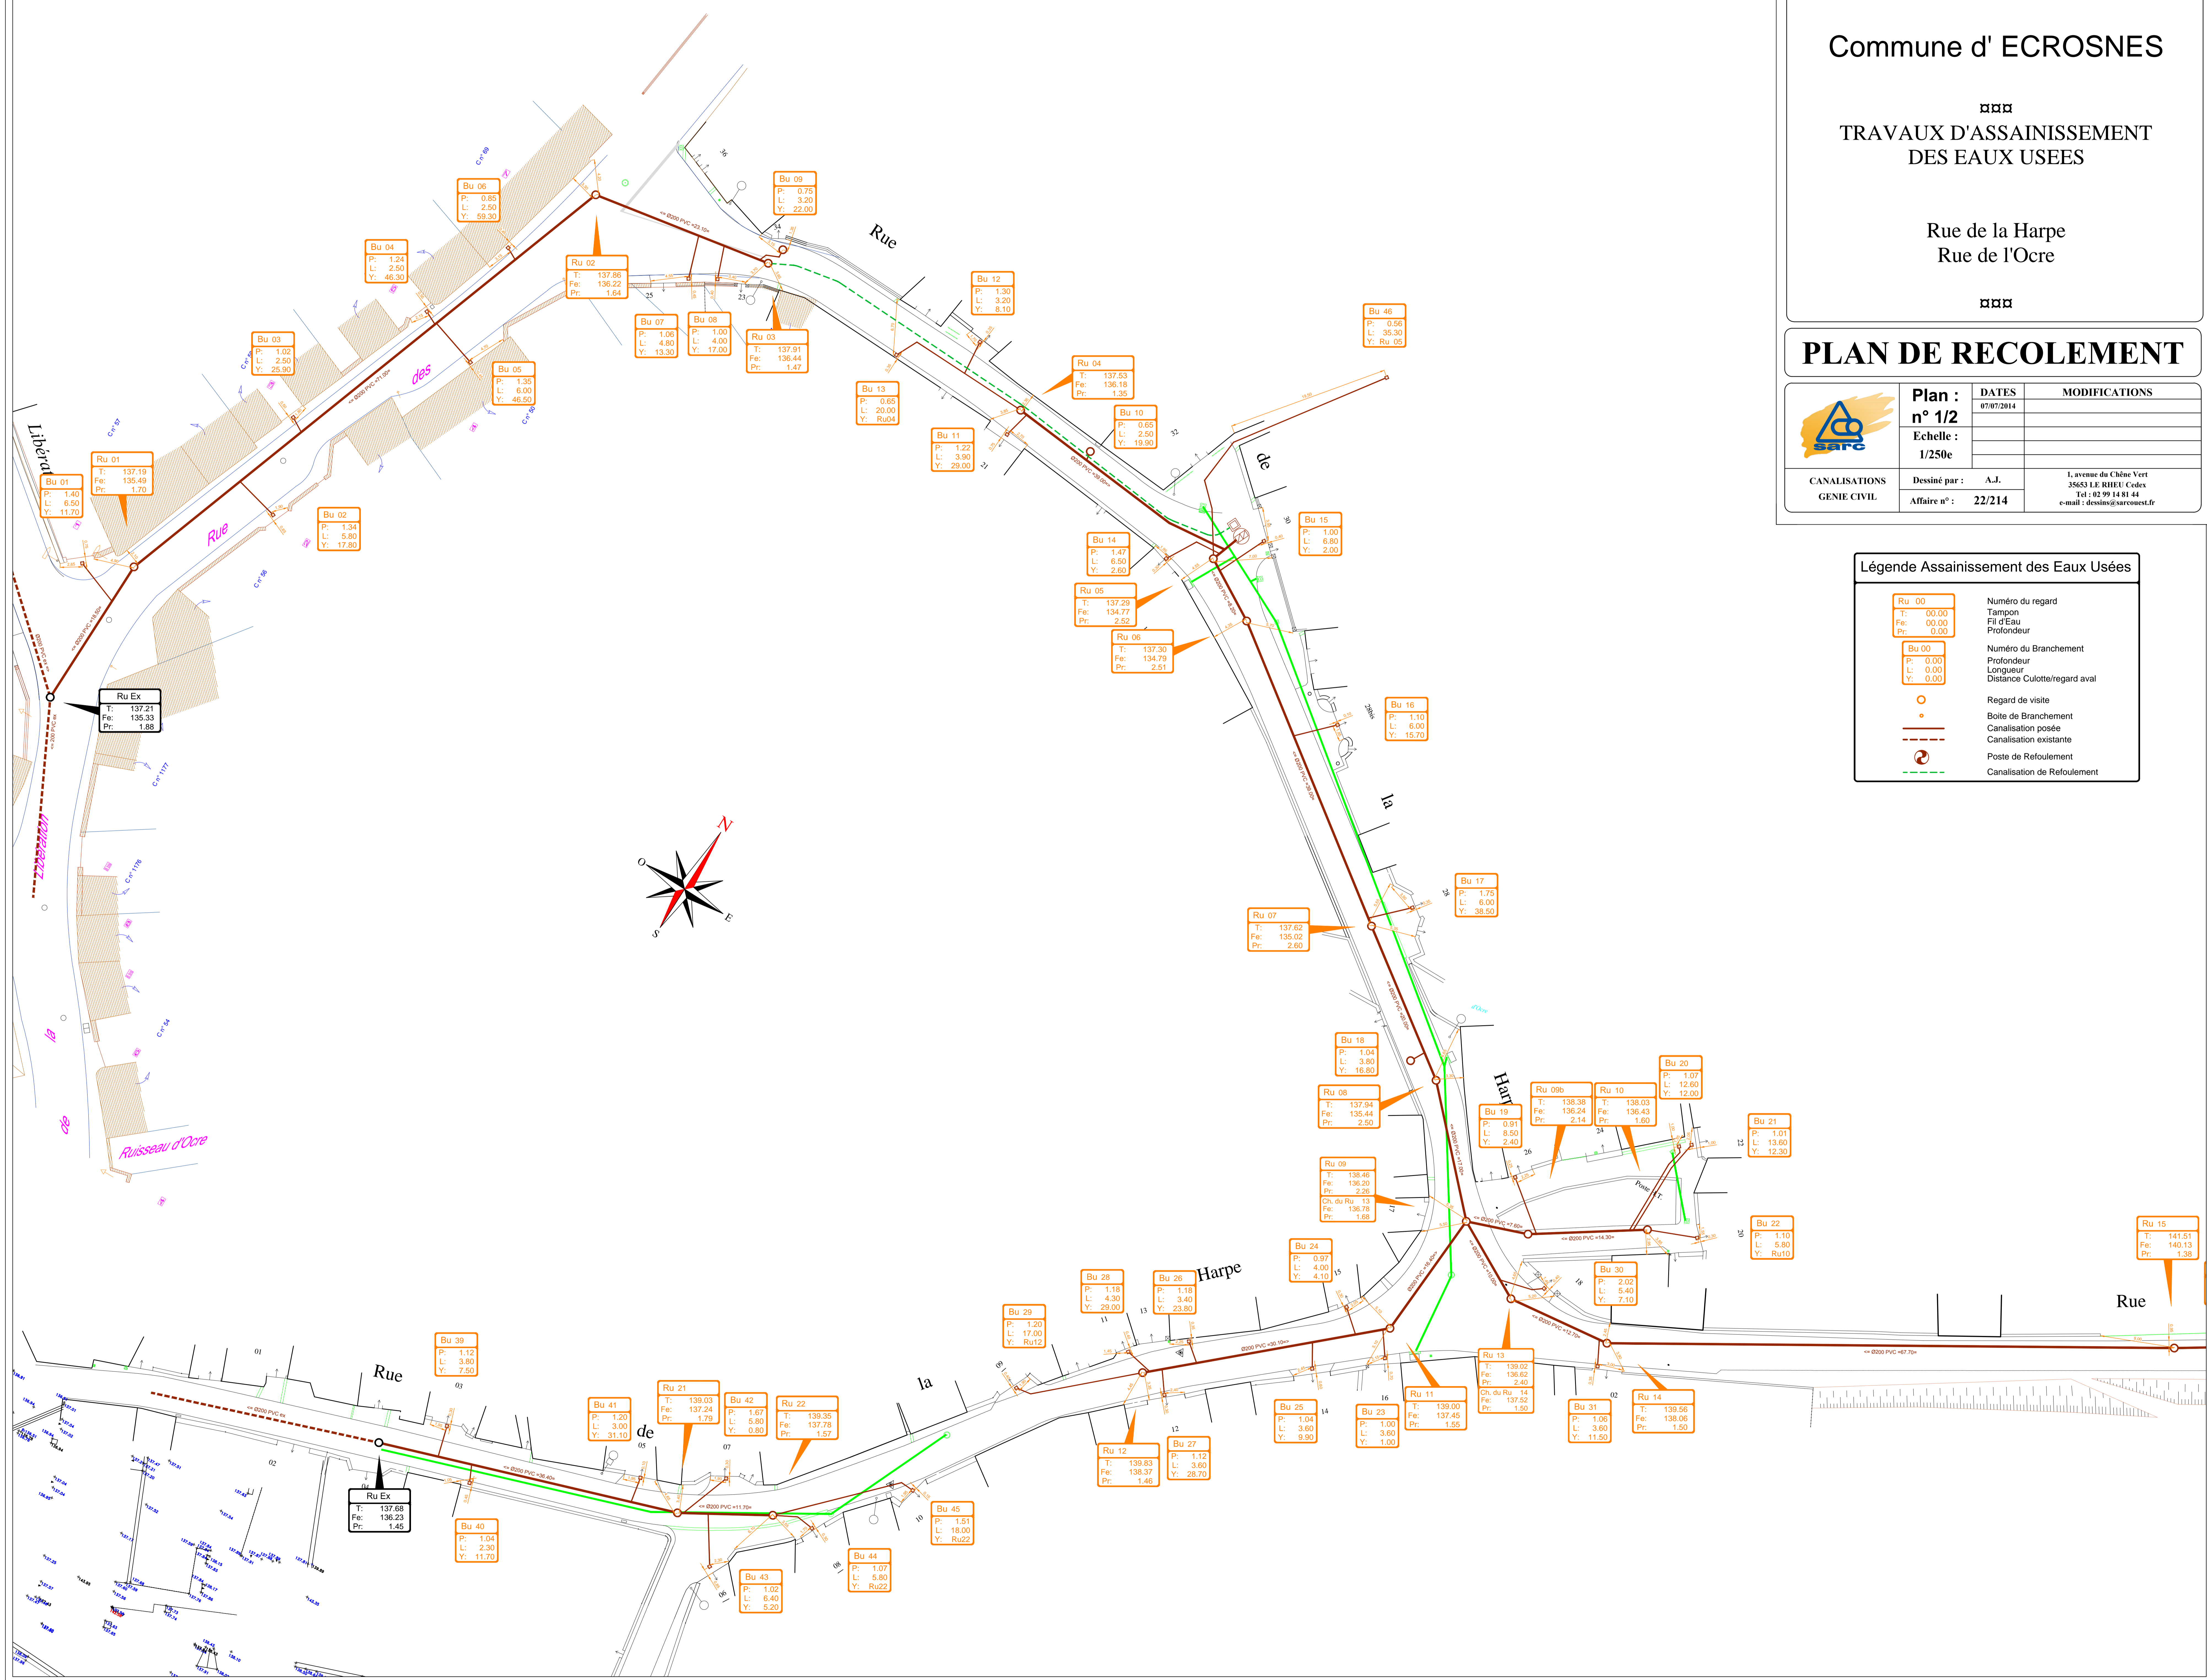

Bu 01  
P: 1.40  
L: 6.50  
Y: 11.70

Bu 03  
P: 1.02  
L: 2.50  
Y: 25.90

Bu 04  
P: 1.24  
L: 2.50  
Y: 46.30

Bu 05  
P: 1.35  
L: 6.00  
Y: 45.50

Ru 02  
T: 137.86  
Fe: 136.22  
Pr: 1.64

Bu 07  
P: 1.06  
L: 4.80  
Y: 13.30

Bu 08  
P: 1.00  
L: 4.00  
Y: 17.00

Ru 03  
T: 137.91  
Fe: 136.44  
Pr: 1.47

Bu 09  
P: 0.75  
L: 3.20  
Y: 22.00

Bu 12  
P: 1.30  
L: 3.20  
Y: 8.10

Ru 04  
T: 137.53  
Fe: 136.18  
Pr: 1.35

Bu 10  
P: 0.65  
L: 2.50  
Y: 19.90

P: 0.56  
L: 35.30  
Y: Ru 05

Bu 11  
P: 1.22  
L: 3.90  
Y: 29.00

Bu 14  
P: 1.47  
L: 6.50  
Y: 2.60

Bu 15  
P: 1.00  
L: 6.80  
Y: 2.00

Ru 05  
T: 137.29  
Fe: 134.77  
Pr: 2.52

Ru 06  
T: 137.30  
Fe: 134.79  
Pr: 2.51

Bu 16  
P: 1.10  
L: 6.00  
Y: 15.70

Ru 07  
T: 137.62  
Fe: 135.02  
Pr: 2.60

Bu 17  
P: 1.75  
L: 6.00  
Y: 38.50

Bu 18  
P: 1.04  
L: 3.80  
Y: 16.80

Ru 08  
T: 137.94  
Fe: 135.44  
Pr: 2.50

Bu 19  
P: 0.91  
L: 8.50  
Y: 2.40

Ru 09b  
T: 138.38  
Fe: 136.24  
Pr: 2.14

Ru 10  
T: 138.03  
Fe: 136.43  
Pr: 1.60

Bu 20  
P: 1.07  
L: 12.60  
Y: 12.00

Bu 21  
P: 1.01  
L: 13.60  
Y: 12.30

Bu 22  
P: 1.10  
L: 5.80  
Y: Ru10

Ru 15  
T: 141.51  
Fe: 140.13  
Pr: 1.38

P: 1.12  
L: 3.80  
Y: 7.50

Bu 41  
P: 1.20  
L: 3.00  
Y: 31.10

Ru 21  
T: 139.03  
Fe: 137.24  
Pr: 1.79

Bu 42  
P: 1.67  
L: 5.80  
Y: 0.80

Ru 22  
T: 139.35  
Fe: 137.79  
Pr: 1.57


Bu 26  
P: 1.18  
L: 3.40  
Y: 23.80

Bu 24  
P: 0.97  
L: 4.00  
Y: 4.10

Ru 09  
T: 139.46  
Fe: 136.20  
Pr: 2.26

Ch. du Ru 13  
T: 136.78  
Fe: 136.78  
Pr: 1.68

Bu 23  
P: 1.00  
L: 3.80  
Y: 1.00

Ru 11  
T: 139.00  
Fe: 137.45  
Pr: 1.55

T: 139.02  
Fe: 136.62  
Pr: 2.40

Ch. du Ru 14  
T: 137.52  
Fe: 137.52  
Pr: 1.50

Bu 31  
P: 1.06  
L: 3.60  
Y: 11.50

Ru 14  
T: 139.56  
Fe: 138.06  
Pr: 1.50

Ru Ex  
T: 137.68  
Fe: 136.23  
Pr: 1.45

Bu 40  
P: 1.04  
L: 2.90  
Y: 11.70

Bu 43  
P: 1.02  
L: 6.40  
Y: 5.20

Bu 44  
P: 1.07  
L: 5.80  
Y: Ru22

Bu 45  
P: 1.51  
L: 18.00  
Y: Ru22